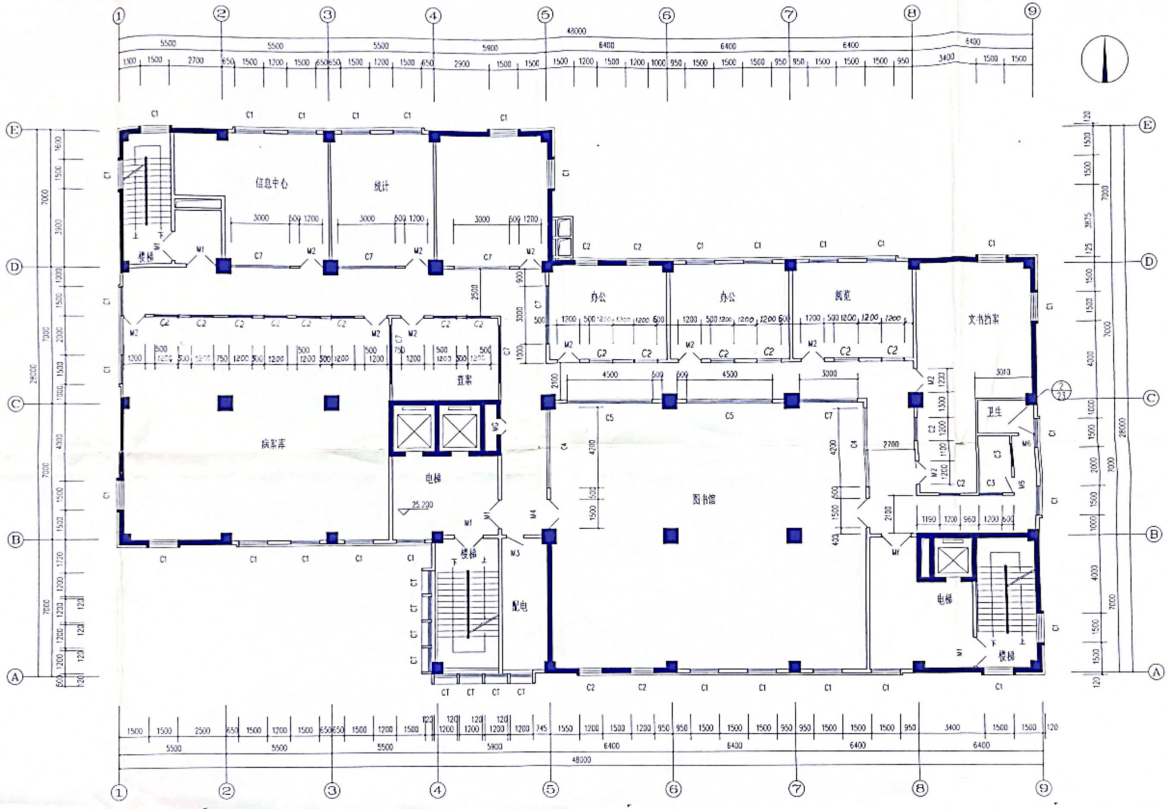

八层平面图 1:100

揭阳市人民医院
竣工图

中山医科大学建筑设计室	揭阳市人民医院	2000.1
	综合大楼	建施
	八层平面图	8